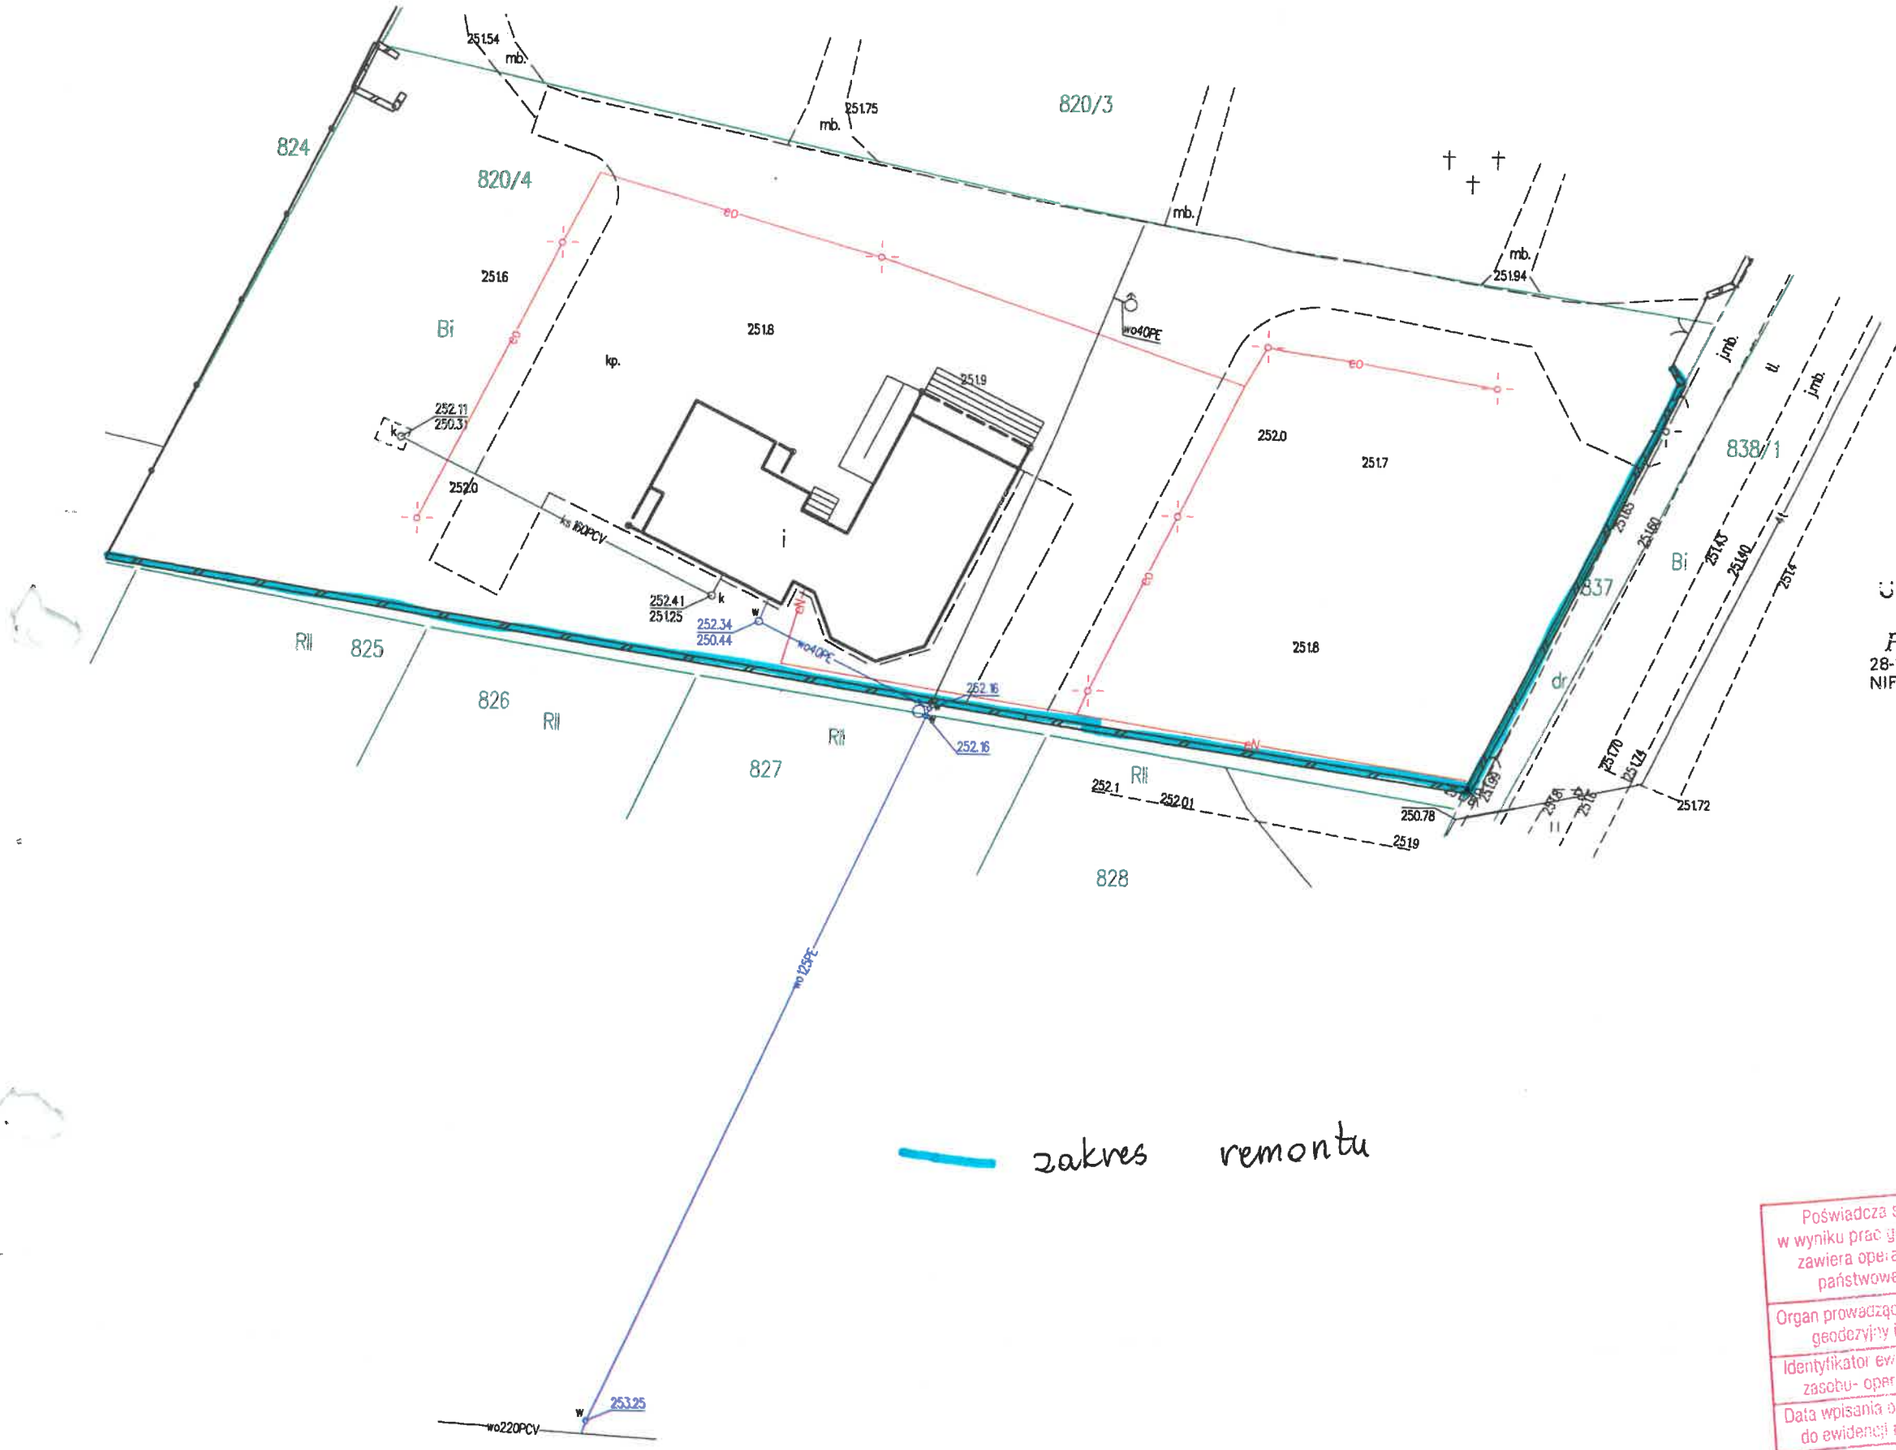

Miejscowość – Stopnica
Jednostka ewid.: 260106_4 Stopnica-miasto
Obręb ewid.: 260106_4.0001
Działka ewid.: 820/4

skala 1: 500
fragment sekcji:
7.133.20.08.3.1

Układ współrzędnych płaskich prostokątnych – PL-2000
Układ wysokościowy – KRON86-NH
Geodezyjny układ odniesienia – PL-ETRF2000

Inwentaryzację powykonawczą budowli wraz z przyłączem kanalizacji sanitarnej, przyłączem energetycznym i przyłączem wody wykonał: Usługi Geodezyjne „GEOSIT" s.c. we wrześniu 2017r.

USŁUGI GEODEZYJNE
„GEOSIT" s.c.
P. Dytkowski & T. Placha
28-100 Busko-Zdrój ul. Kościuszki 60 IVp.
NIP: 665-10-08-006 Regon: 290350123
☎ 41 370 15 55

Geodeta Uprawniony
Tomasz Placha
zaśw. nr 15736

GKN. 6640.1364.2017

Busko-Zdrój 14.09.2017

Poświadcza się, że niniejszy dokument został opracowany w wyniku prac geodezyjnych i kartograficznych, których rezultaty zawiera operat techniczny wpisany do ewidencji materiałów państwowego zasobu geodezyjnego i kartograficznego

Organ prowadzący państwowy zasób geodezyjny i kartograficzny	STAROSTA BUSKI
Identyfikator ewidencyjny materiału zasobu- operatu technicznego	7.2601.2017.1223
Data wpisania operatu technicznego do ewidencji materiałów zasobu	15.09.2017
Imię, nazwisko i podpis osoby reprezentującej organ	Z up. STAROSTY mgr inż. Grzegorz Ziębo Kierownik Referatu Powiatowego Ośrodka Dokumentacji Geodezyjnej i Kartograficznej